

・燃料小出し槽（燃料サービスタンク）タイプ

発電機設置場所近くに小型のタンクが設置されている施設に燃料補給するタイプ

タンク天板に注油口が設けられている

注油口の種類には
フランジタイプと配管キャップタイプがある
(詳細は図面参照)



フランジタイプ
ブラインドフランジで閉じている

フランジタイプの口径は、フランジを外し内部口径を入力してください。



配管キャップタイプ

配管キャップタイプの口径は、配管の直径を入力してください



- 給油口 入力について（燃料小出し槽）

規格名称：フランジタイプ その他にフランジタイプと入力

配管キャップタイプ その他に配管キャップタイプと入力

※発電機関係下段のその他入力欄にガンタイプホースで給油と入力

口径：フランジタイプ フランジボルトを外しフランジを開けて内径を
測定して入力


配管キャップタイプ 配管直径を入力

形式:フランジタイプ その他にフランジタイプと入力


配管キャップタイプ キャップを取り外し配管が外ネジか内ネジか
確認して入力

- 燃料タンクの設置場所

病院を建築する際の設計図書により確認

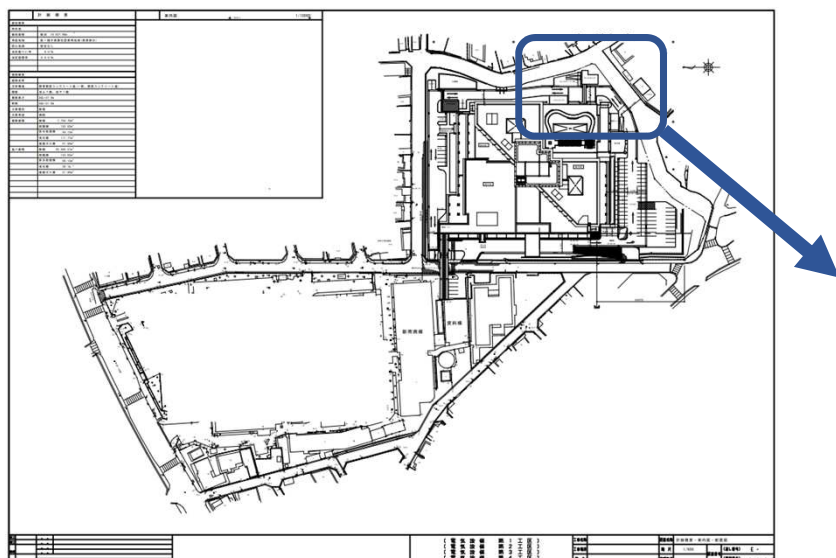

竣工図の計画概要・配置図や
許可申請書の添付図記載のタンク配置図

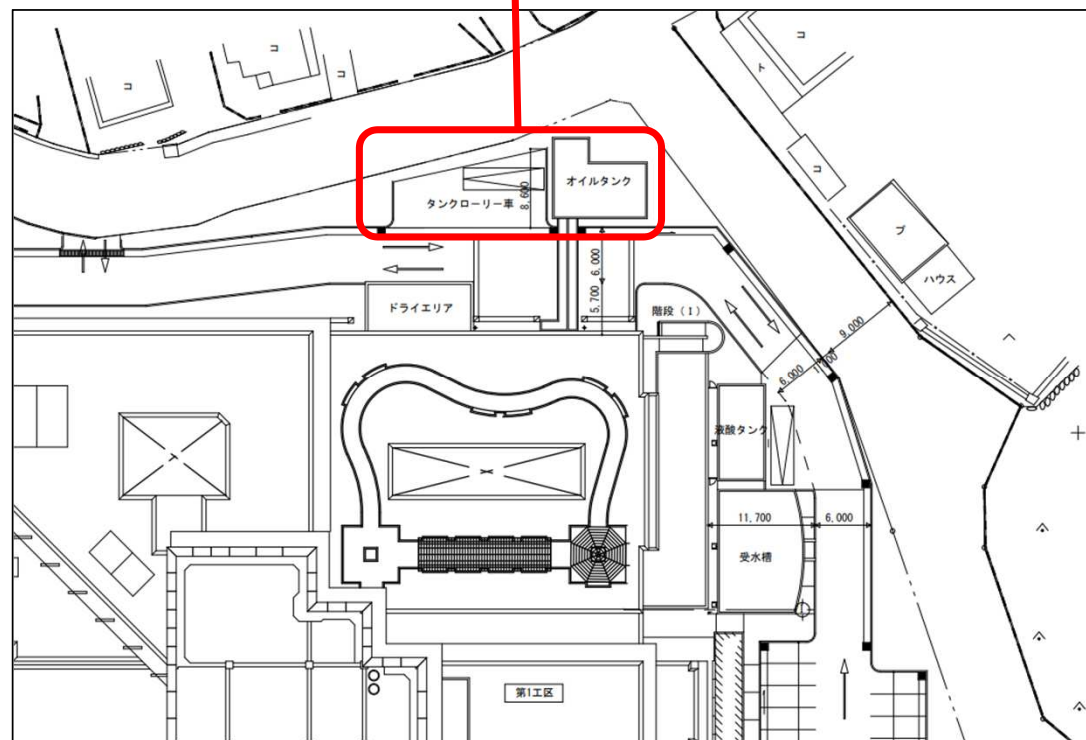

自家用発電機関連

- ・ 電源車から電気供給する場合の車両停車位置（可能であれば図面添付）
受変電室が設置されている箇所の近くで、電源車が停車できる十分な
駐車スペースから、受変電室内の高圧受電盤若しくは屋外に設置されて
いる高圧受電キュービクル盤までの距離。

