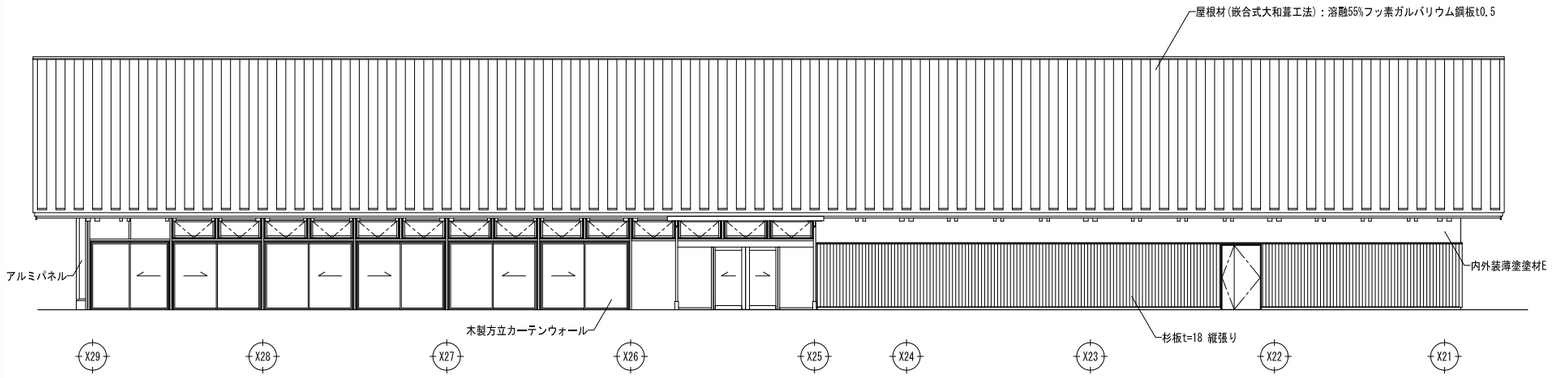

東立面図

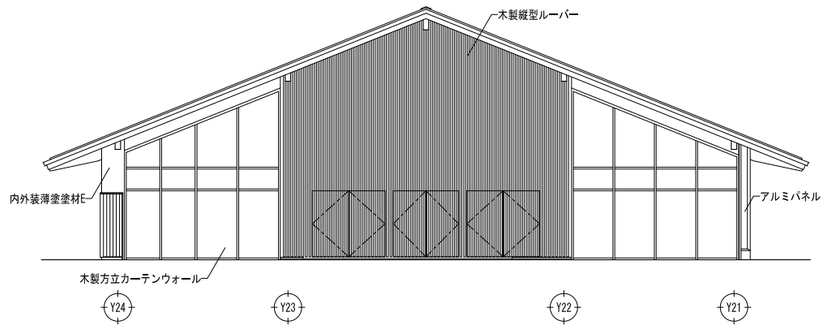

北立面図

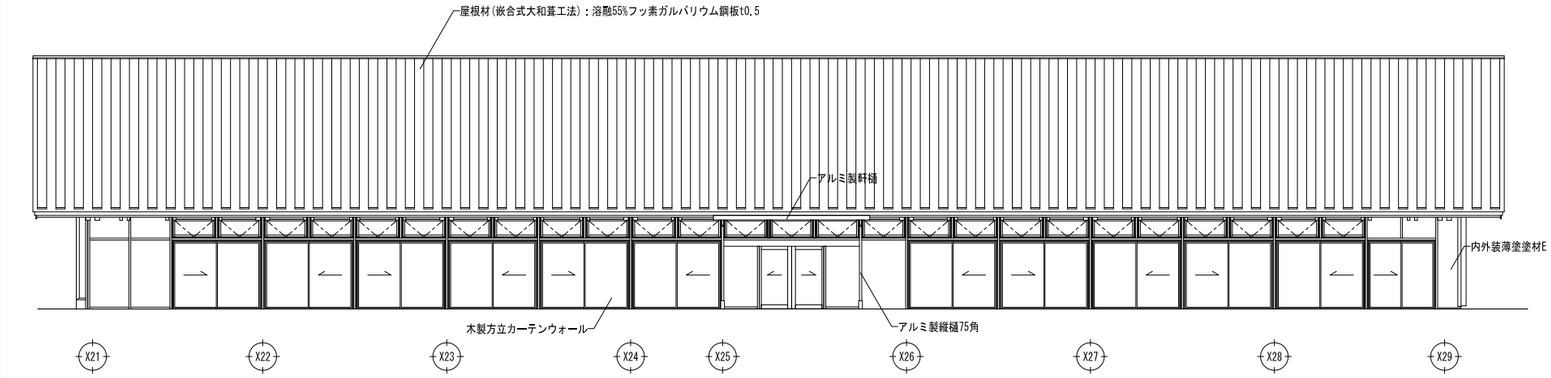

西立面図

南立面図

竣工図
2017/11/1(平成29年)

記事																		

CM		設定変更番号		日付	2015/12	平城宮跡歴史公園朱雀大路西側地区飲食・交流棟、観光案内・物販棟、西楼集会施設及びターミナルシェルター新築工事　設計図	設計者	図面番号	158507		
TM		縮尺		縮尺	A1:1/100 A3:1/200	【観光案内・物販施設】立面図	図面番号	A-026	訂正		