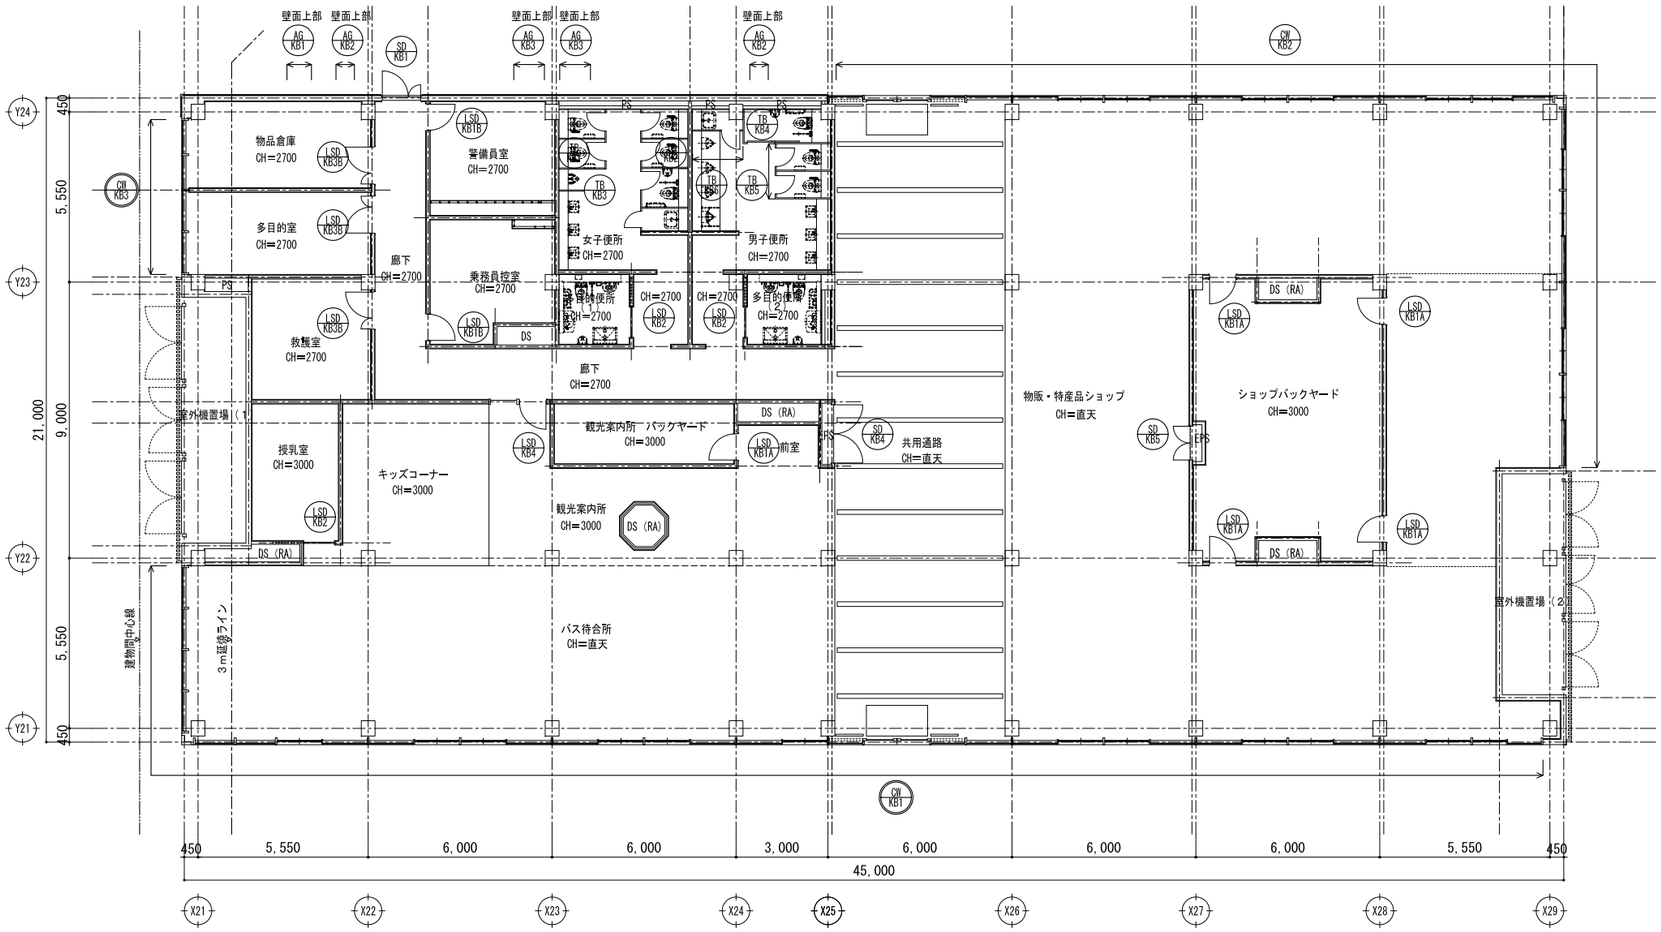

建具案内図 1/100

凡例（壁記号）	仕上
○	防火設備を示す。
◎	特定防火設備を示す。

竣工図
2017/11/1(平成29年)

記事											
				-	CM		日付 2015/12	平城宮跡歴史公園朱雀大路西側地区飲食・交流棟、観光案内・物販棟、団体旅客施設及びターミナルシェルター新築工事 設計図	設計番号 158507	
					TM		縮尺 A1:1/100 A3:1/200	【観光案内・物販施設】 建具案内図	図面番号 A-318	訂正