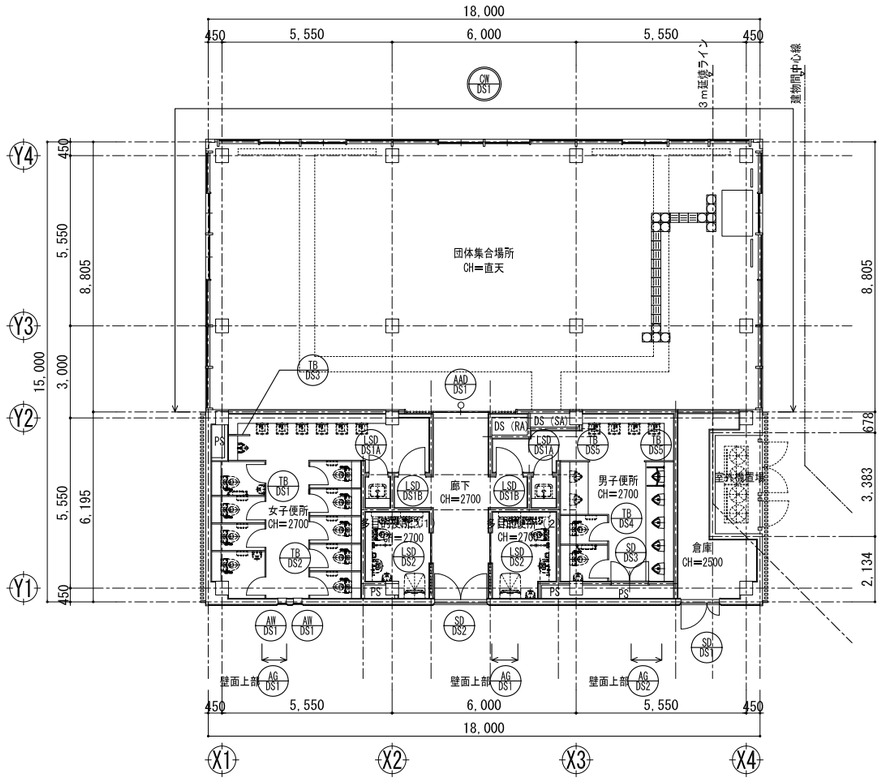

建具案内図　1/100

凡例（壁記号）	仕上
○	防火戸を示す。
◎	特定防火戸を示す。

竣工図
2017/11/1(平成29年)

記事											
					CM		日付 2015/12	平城宮跡歴史公園朱雀大路西側地区飲食・交流棟、観光案内・物販棟、団体集合施設及びターミナルシェルター新築工事　設計図	設計番号 158507		
					TM	IM	縮尺 A1:1/100 A3:1/200	【団体集合施設】建具案内図	図面番号 A-109	訂正	