


東立面図

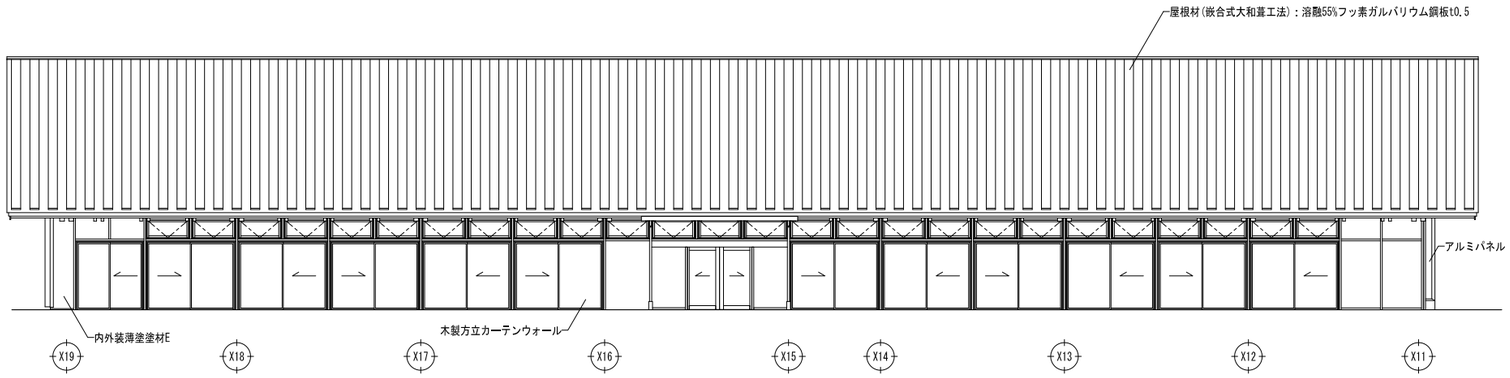


北立面図




西立面図

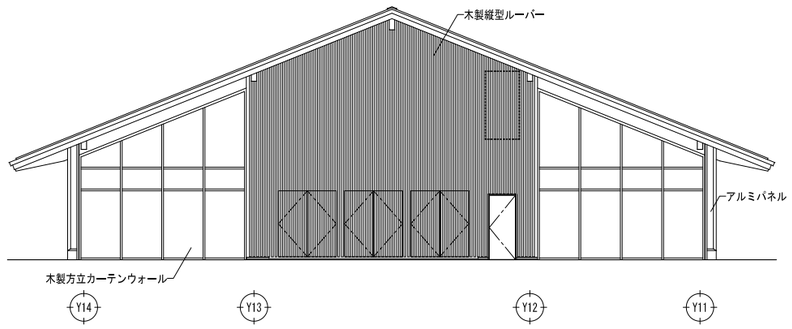


南立面図

竣工図

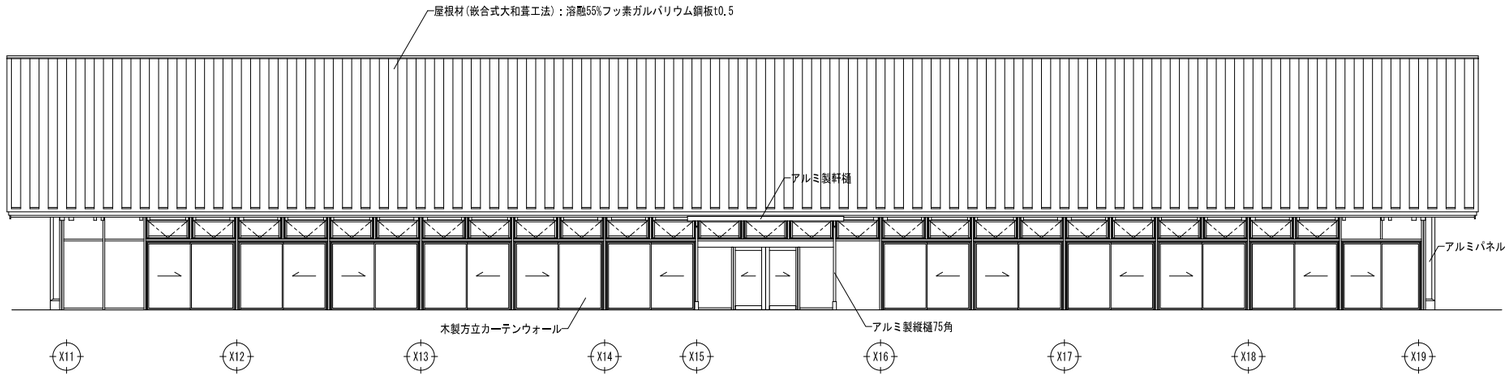2017/11/1(平成29年)

| 記事 | | | | | | | | | | | | | | | | |
|---|---|---|---|---|---|---|---|---|---|---|---|---|---|---|---|---|
| | | | | | | | | | | | | | | | | |
| | | | | | | | | | | | | | | | | |
| | | | | | | | | | | | | | | | | |
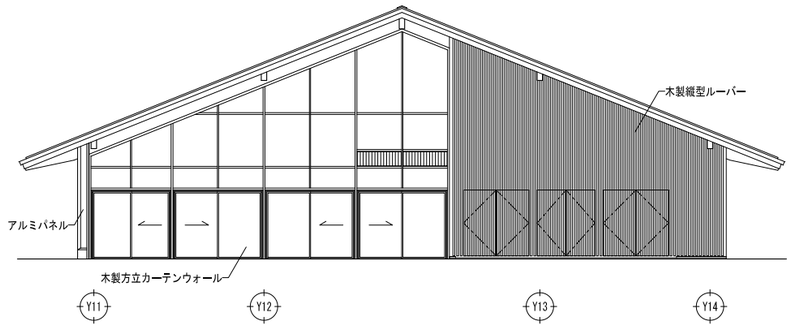
| | | | | | | | | | | | |
|---|---|---|---|---|---|---|---|---|---|---|---|
| G.M | | 設計主任 | | 日付 | 2015/12 | 平城宮跡歴史公園朱雀大路西側地区飲食・交流棟、観光案内・物販棟、西広場会館殿及びターミナルシェルター新築工事　殿軒図 | 型番 | 158507 | | | |
| Y.M | | 監修 | | 縮尺 | A1:1/100<br>A3:1/200 | 【飲食・交流施殿】立面図 | 図面番号 | A-021 | 訂正 | | |