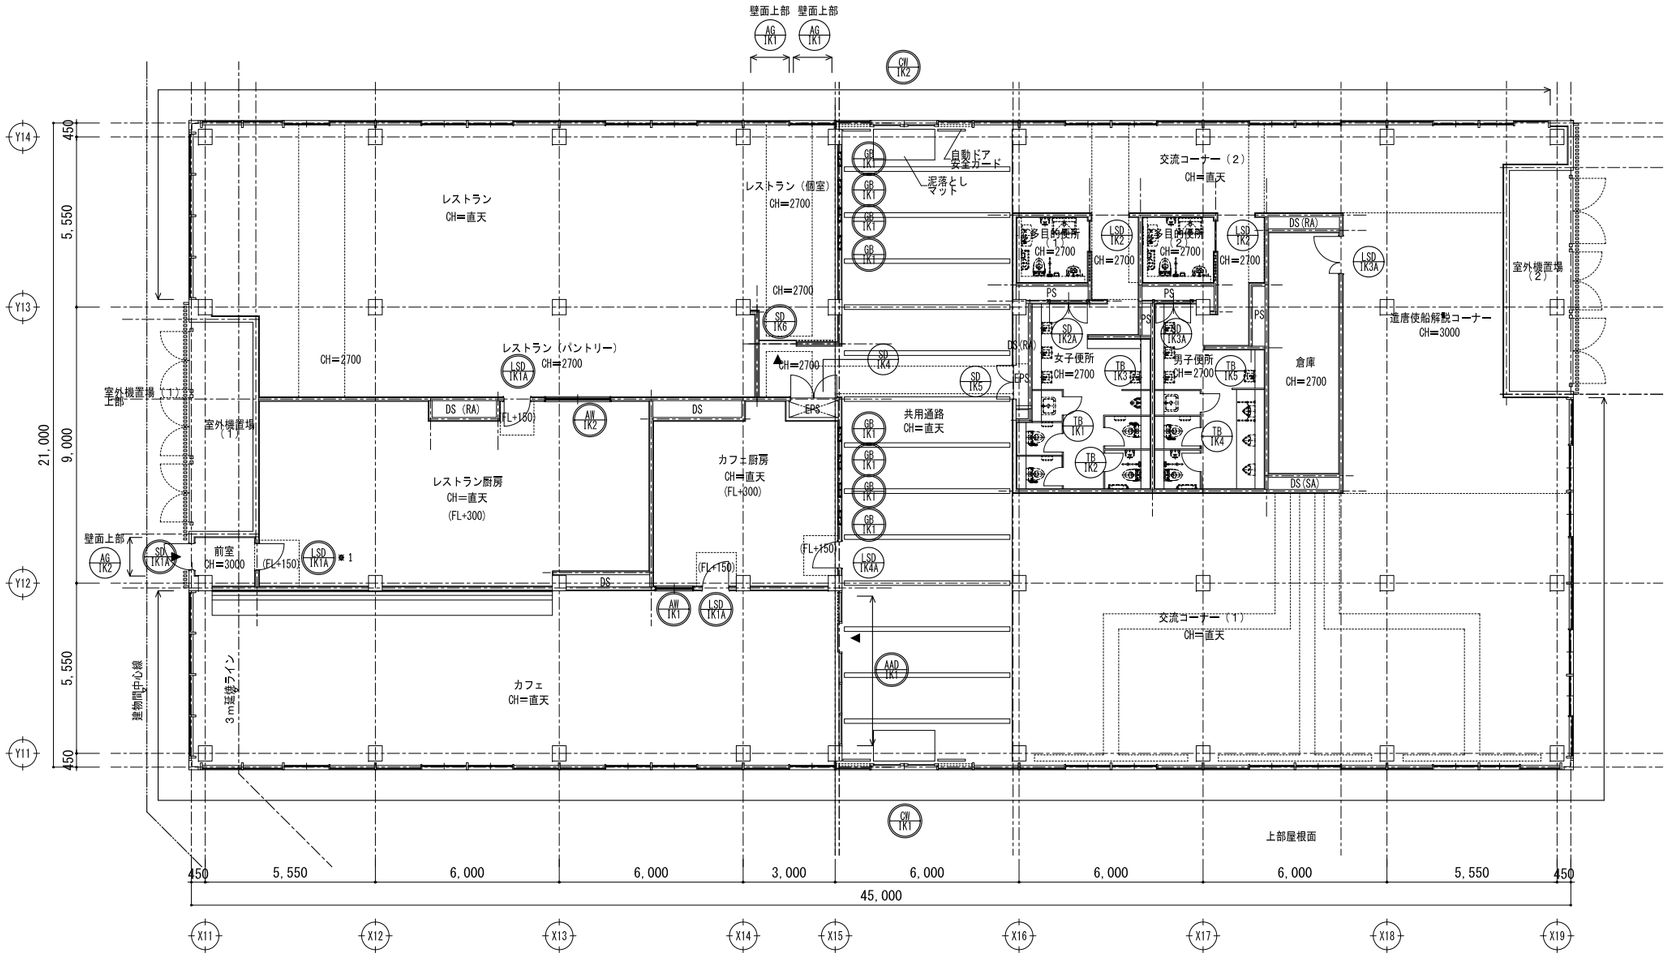

建具案内図　1/100

※1：遮煙性能のある建築基準法施行令112条14項二号の防火設備とする。

凡例（建具記号）	仕上
○	防火設備を示す。
◎	特定防火設備を示す。

竣工図
2017/11/1(平成29年)

記事													
									日付	2015/12	平城宮跡歴史公園朱雀大路西側地区飲食・交流棟、観光案内・物販棟、団体案内施設及びターミナルシェルター新築工事 飲食施設図	図面番号	158507
									縮尺	A1:1/100 A3:1/200	【飲食・交流施設】建具案内図	図面番号	A-217